



ATX
Tableros Eléctricos

1	A	B	C	D	E	F	G	H	I	J	1
2											2
3											3
4											4
5											5
6											6

AS BUILT

Liberación
Autómex SAS

Nombre:

Firma:

DD

MM


AAAA

Fecha
Liberación

OTE: 12409	CONTROL DE REFERENCIA		B Y R INGENIERIA DE FLUIDOS		REVISION		COPIA VALIDA PARA:		FIRMA RESPONSABLE		FECHA:		COPIAS:	
PLANO No DE 1			PRESIÓN CONSTANTE				☐ FABRICACIÓN				DISEÑO		JONATHAN TIEMPOS	
6			5.5 HP / 4 kW / 220 VAC / 3F / 60HZ				☐ VALIDACIÓN				DIBUJO		JONATHAN TIEMPOS	
							☐ MODIFICACIÓN				APROBÓ		CAMILO PENAGOS	
											TÉCNICO		TÉCNICO A3	
											FECHA:		COPIAS:	
													ATX Tableros Eléctricos	

DIAGRAMA DE POTENCIA

DIAGRAMA DE SEÑALES SUPERVISABLES

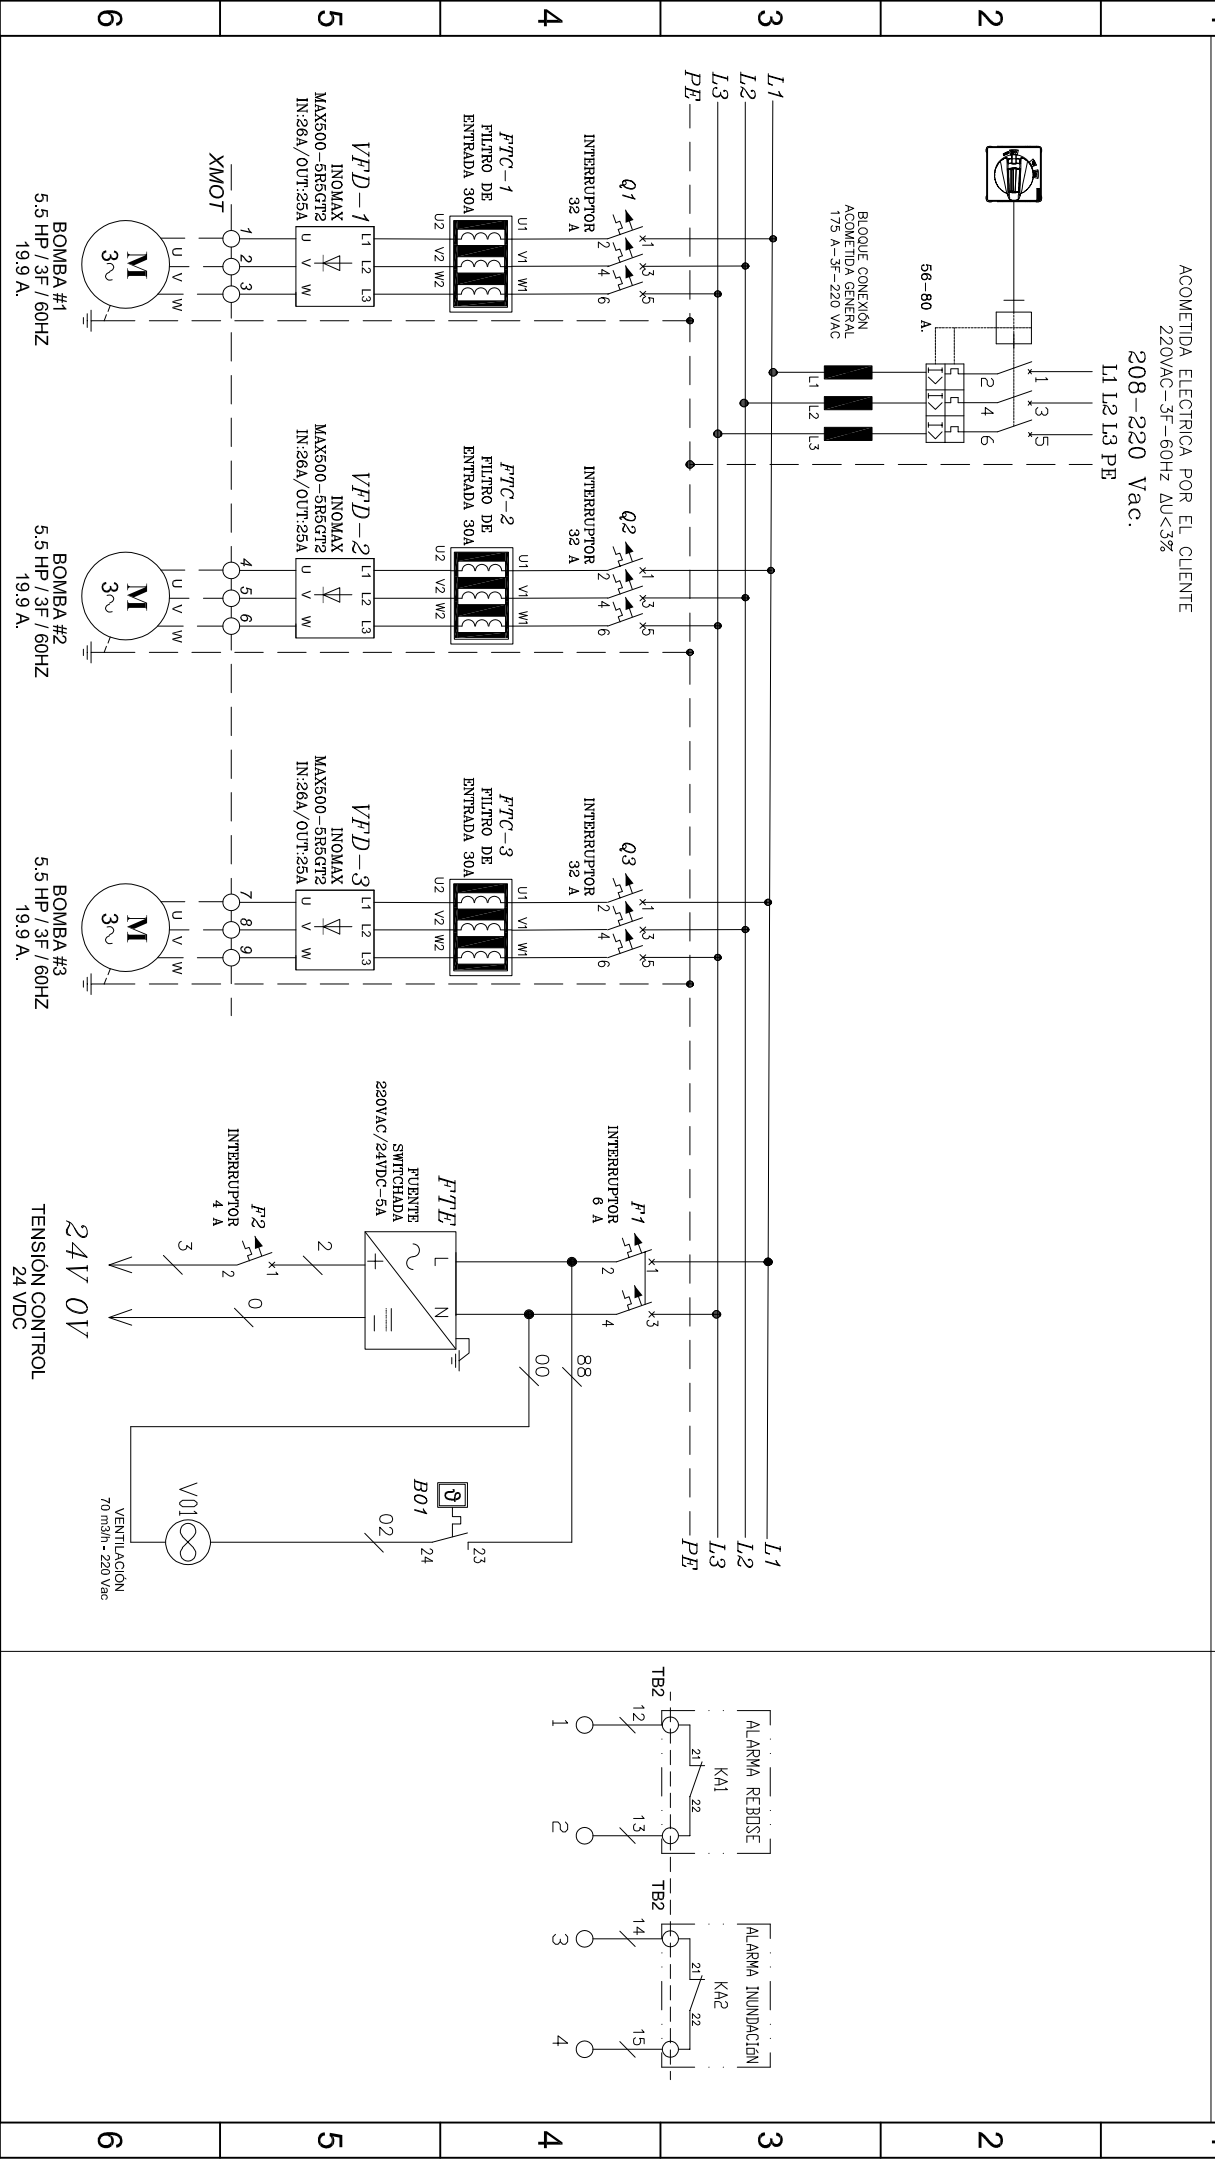

OTE:		CONTROL DE REFERENCIA		REVISION		COPIA VALIDA PARA:		FIRMA RESPONSABLE		FECHA:		COPIAS:									
12409		B Y R INGENIERIA DE FLUIDOS		☐ FABRICACIÓN		C1		05/06/24		CONSTRUIDO		JT		JT		CP		DISEÑO		JONATHAN TIEMPOS	
PRESIÓN CONSTANTE		☐ VALIDACIÓN		B1		24/04/24		CONSTRUCCIÓN		JT		JT		CP		DIBUJO		JONATHAN TIEMPOS		 Tableros Eléctricos	
5.5 HP / 4 kW / 220 VAC / 3F / 60HZ		☐ MODIFICACIÓN		A1		22/04/24		DISEÑO		JT		JT		CP		APROBO		CAMILO PENAGOS			
PLANO No DE		3		6		REV		FECHA		MODIFICACION		DB		DS		AP		TÉCNICO			

A

B

C

D

E

F

G

H

I

J

DIAGRAMA DE BORNAS


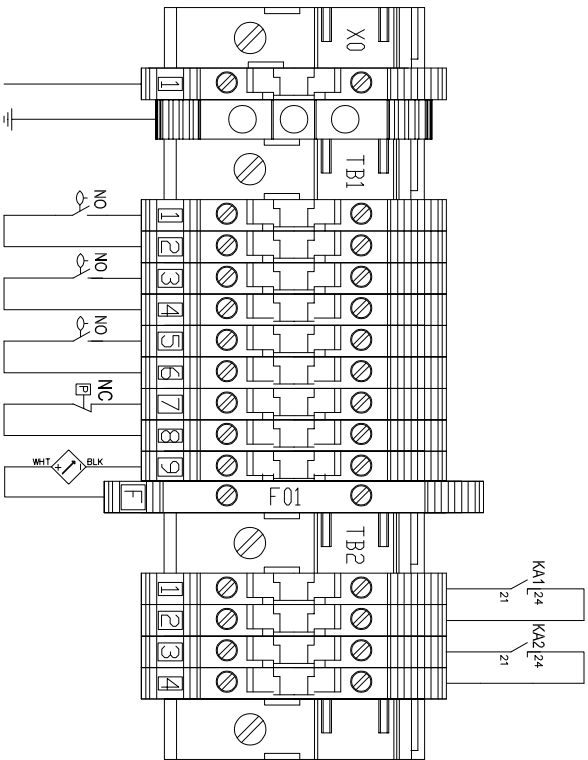


DIAGRAMA DE CONTROL

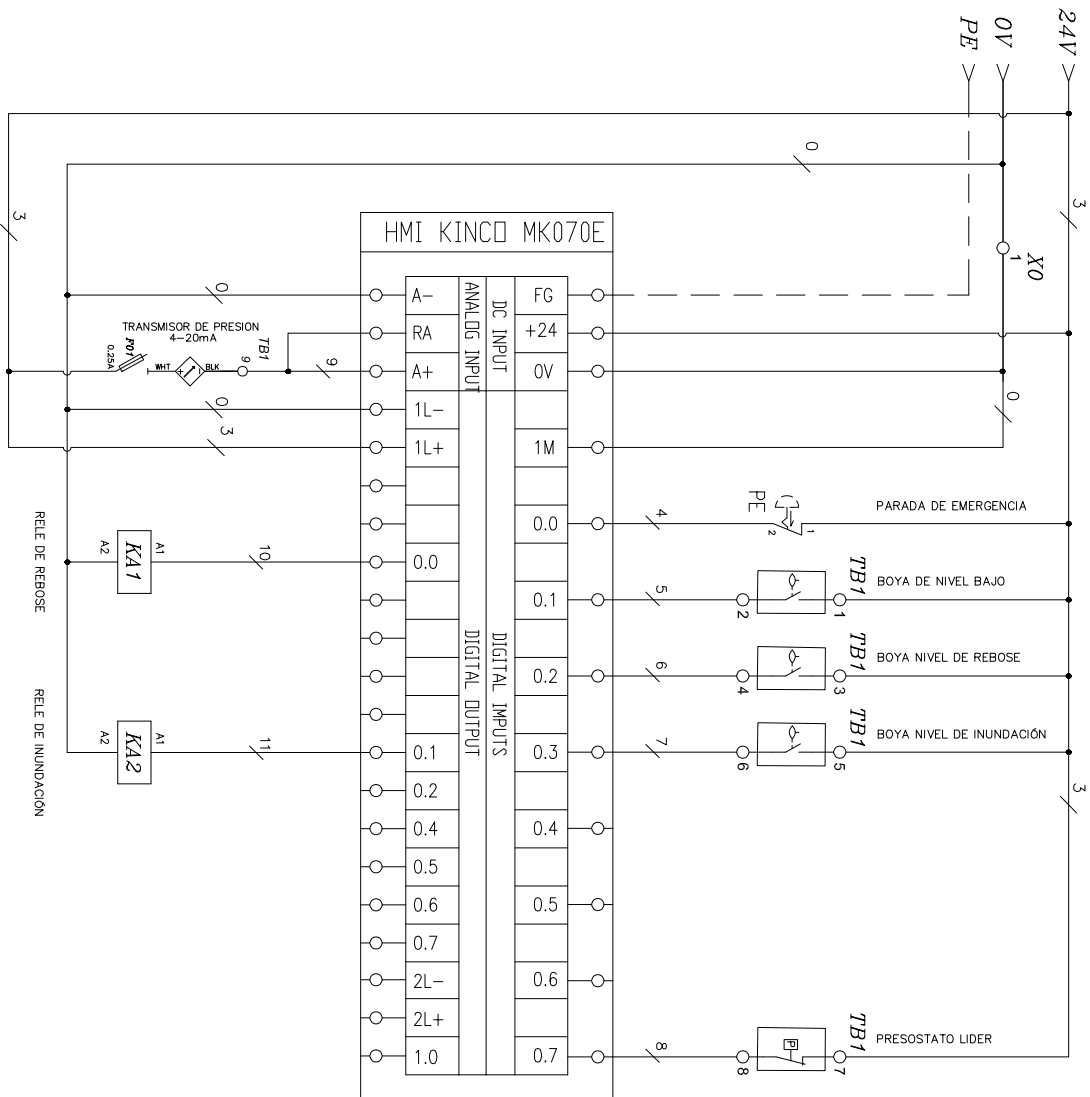

OTE: 12409 CONTROL DE REFERENCIA

B Y R INGENIERIA DE FLUIDOS PRESIÓN CONSTANTE 5.5 HP / 4 kW / 220 VAC / 3F / 60HZ

REVISION COPIA VALIDA PARA: FIRMA RESPONSABLE

REV	FECHA	MODIFICACION	DB	DS	AP
B1	24/04/24	CONSTRUCCIÓN	JT	JT	CP
A1	22/04/24	DISEÑO	JT	JT	CP

DISEÑO	JONATHAN TIEMPOS
DIBUJO	JONATHAN TIEMPOS
APROBÓ	CAMILLO PENAGOS
TÉCNICO	

FECHA: COPIAS:



A

B

C

D

E

F

G



H

I


J

DIAGRAMA DE BORNAS DE COMUNICACIÓN



DIAGRAMA DE COMUNICACIÓN BACNET IP

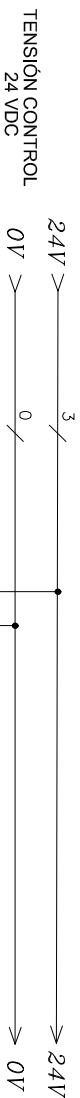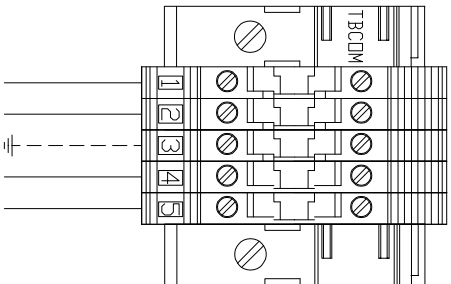

CONEXIÓN POR PARTE DEL CLIENTE

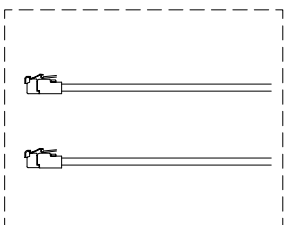

COMUNICACIÓN VARIADOR A
COMUNICACIÓN VARIADOR B
GND
COMUNICACIÓN BACNET A
COMUNICACIÓN BACNET B

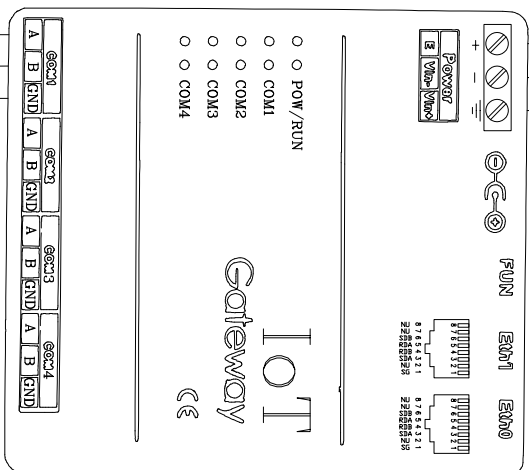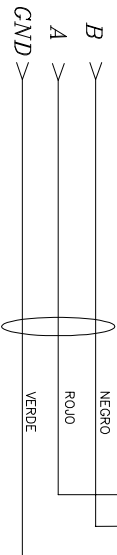

OTE: 12409

CONTROL DE REFERENCIA

B Y R INGENIERIA DE FLUIDOS

PRESIÓN CONSTANTE

5.5 HP / 4 kW / 220 VAC / 3F / 60HZ

REVISION

COPIA VALIDA PARA: FIRMA RESPONSABLE

FABRICACIÓN
VALIDACIÓN
MODIFICACIÓN

REV B1 24/04/24 CONSTRUCCIÓN JT JT CP

REV A1 22/04/24 DISEÑO JT JT CP

DISEÑO JONATHAN TIEMPOS

DIBUJO JONATHAN TIEMPOS

APROBÓ CAMILO PENAGOS

FECHA: COPIAS:



ATX Tableros Eléctricos

